




VOORGEVEL

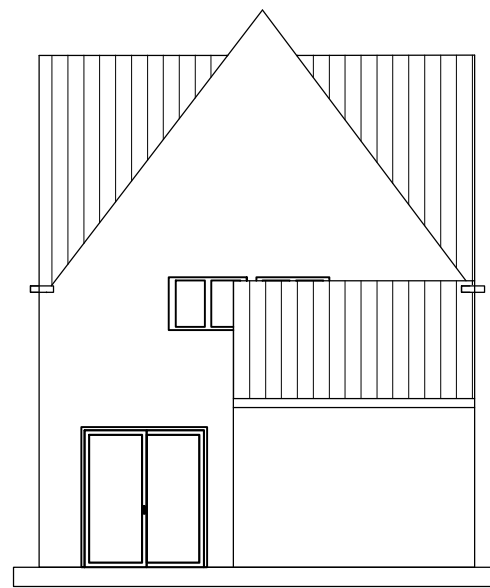


ACHTERGEVEL

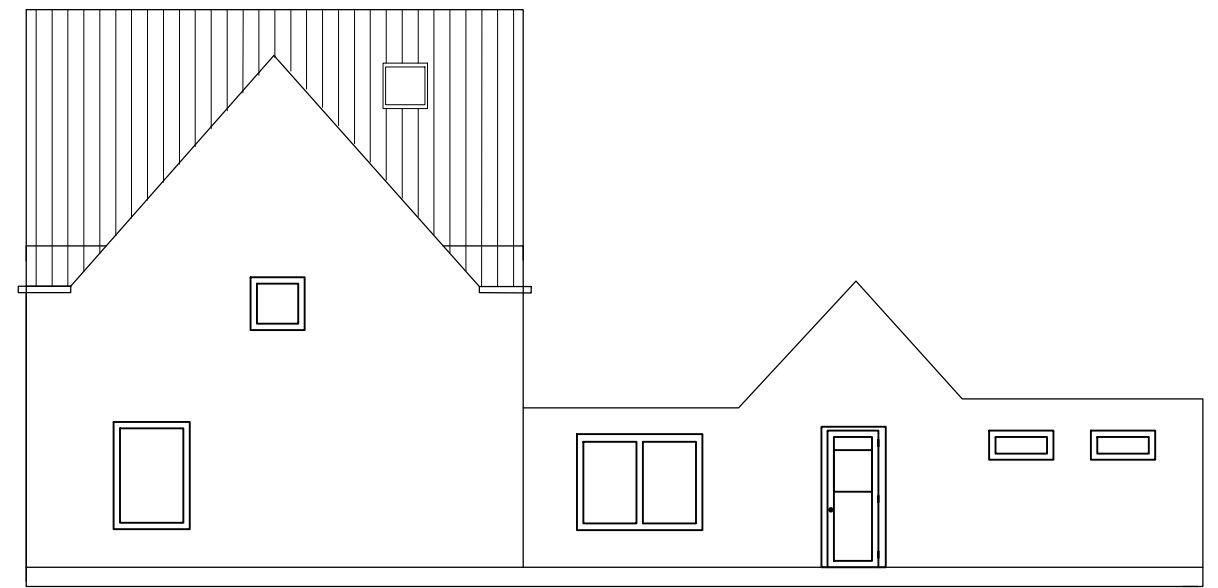



RECHTERGEVEL

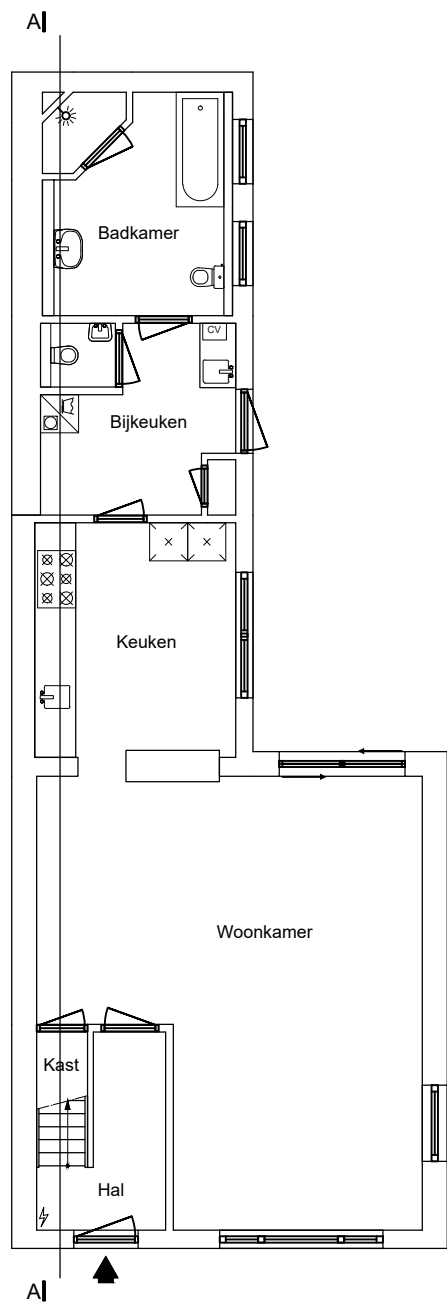

BEGANE GROND

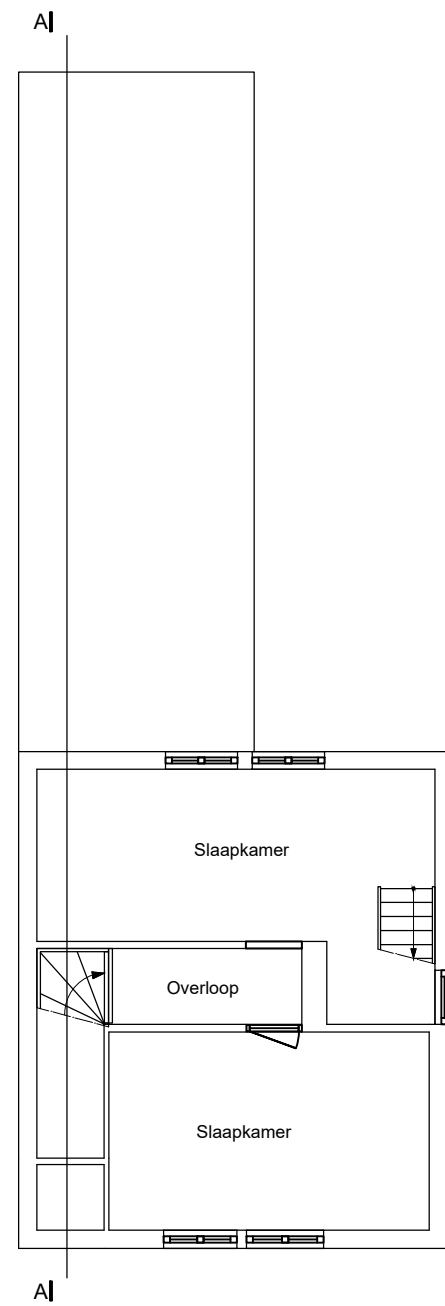

EERSTE VERDIEPING

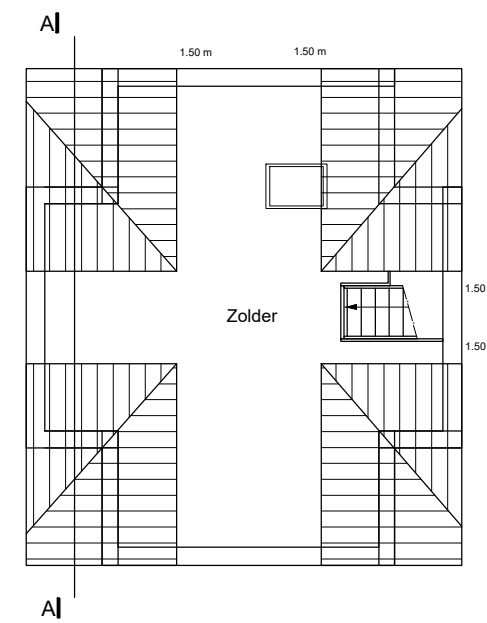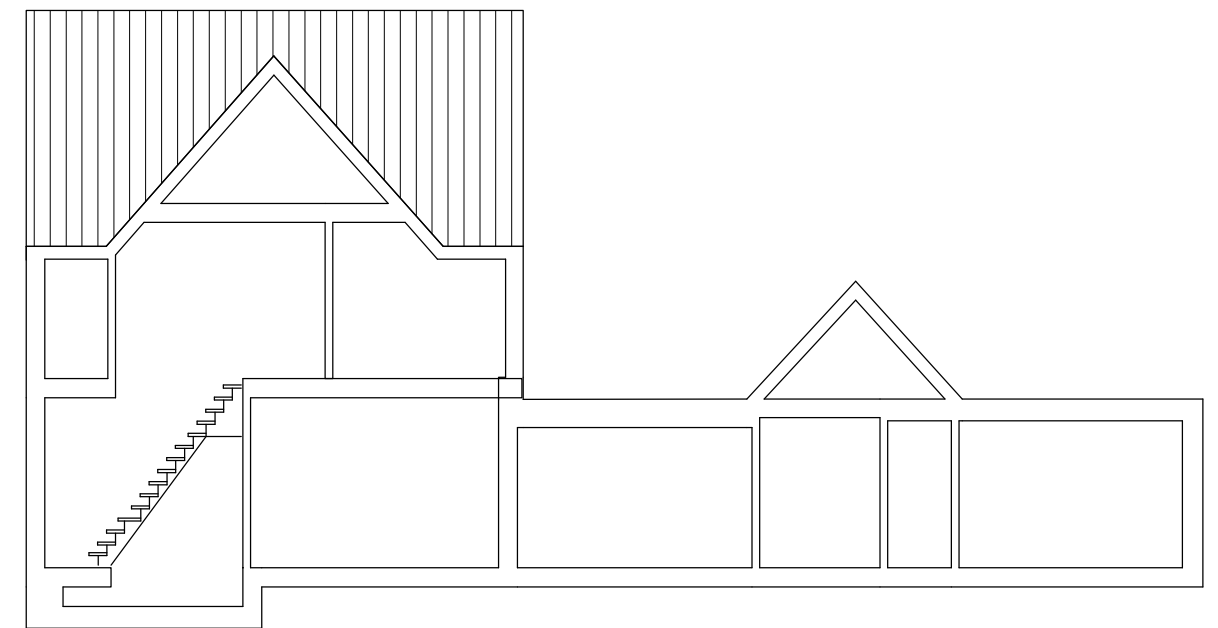

ZOLDER

DOORSNEDE A - A